Espoo

Solmukuja

Vaiheittainen asemakaavan muutos

34. kaupunginosa, Espoonlahti
Korttelit 34313 ja 34323

MUUTETAAN VAHVISTETTUJA ASEMAKAAVOJA:
Aluenro 410300 Hyväksytty 23.10.1979
Aluenro 410600 Hyväksytty 13.07.1978

Mittakaava 1:1000

0 50 100 150 m

ASEMAKAAVAMERKINTÖJÄ JA -MÄÄRÄYKSIÄ:

3 metriä kaava-alueen rajan ulkopuolella oleva viiva.

MUUTETAAN MÄÄRÄYKSEN YLIVIIVATTU OSA KORTTELISSA 34313:

~~Yksi autopaikka on rakennettava asuinhuoneistojen kerrosalan 85 m² kohti, yksi autopaikka myymälätilojen kerrosalan 50 m² kohti ja yksi autopaikka toimistotilojen kerrosalan 60 m² kohti. Autopaikat on sijoitettava Ap-kortteleihin. Korttelin ei saa sijoittaa autopaikkoja, ellei kaavassa ole muuta määrätty. Jos pysäköintialue sijoitetaan lähemmäksi kuin 15 m 1. kerroksen asuntojen ikkunoista, on pysäköintialue varustettava tältä osin aidalla. Tällöin tulee etäisyyden olla vähintään 10 m. Pysäköintialueen ylimmän tason korkeusasema ei saa ylittää 1 kerroksen asuntojen lattiatasoa. Jos pysäköintialueen ylimmän tason korkeusasema on vähintään 1,5 m 1 kerroksen asuntojen lattiatasoa alempana, autopaikkojen etäisyyden ikkunoista on oltava vähintään 10 m. Pysäköintialue tulee varustaa istutuksilla. Autopaikkojen sijoituksesta ja istutuksista on rakennuslupahakemuksen yhteydessä esitettävä selvitys. Edellä esitetyistä etäisyys- ja aitausmääräyksistä voidaan poiketa, mikäli pysäköintialueen ylimmän tason korkeusasema on vähintään 2,8 m asuntojen 1 kerroksen lattiaa alempana.~~

KORVAAVA MÄÄRÄYKSEN OSA:

Autopaikkoja (ap) on rakennettava vähintään seuraavasti:

- asunnot 1 ap / 130 k-m², kuitenkin vähintään 0,5 ap / asunto
- liiketilat 1 ap / 100 k-m²

Jos tontille rakennetaan valtion tukemaa 40 vuoden korkotukimallilla toteutettavaa vuokra-asuntotuotantoa, voidaan autopaikkoja näiden osalta vähentää 20 %.

Polkupyöräpaikkoja (pp) on rakennettava vähintään seuraavasti:

- asunnot 1 pp / 30 k-m², kuitenkin vähintään 2 pp / asunto

Vähimmäisvaatimusten mukaisten pyöräpaikkojen tulee sijaita katetussa ja lukittavissa olevassa tilassa. Lisäksi lyhytaikaiselle pyöräpysäköinnille tulee osoittaa tilaa ulkotiloissa.

MUUTETAAN MÄÄRÄYKSEN YLIVIIVATTU OSA KORTTELISSA 34323:

~~AK-korttelialueilla~~
~~Kutakin asuinhuoneistoa kohti on rakennettava yksi autopaikka kuitenkin vähintään yksi autopaikka kerrosalan 85 m² kohti ja yksi autopaikka liiketilojen kerrosalan 50 m² kohti. Autopaikat on sijoitettava Ap-kortteleihin. Korttelin ei saa sijoittaa autopaikkoja, ellei kaavassa ole muuta määrätty. Jos pysäköintialue sijoitetaan lähemmäksi kuin 15 m 1. kerroksen asuntojen ikkunoista, on pysäköintialue varustettava tältä osin aidalla. Tällöin tulee etäisyyden olla vähintään 10 m. Pysäköintialueen ylimmän tason korkeusasema ei saa ylittää 1 kerroksen asuntojen lattiatasoa. Jos pysäköintialueen ylimmän tason korkeusasema on vähintään 1,5 m 1 kerroksen asuntojen lattiatasoa alempana, autopaikkojen etäisyyden ikkunoista on oltava vähintään 10 m. Pysäköintialue tulee varustaa istutuksilla. Autopaikkojen sijoituksesta ja istutuksista on rakennuslupahakemuksen yhteydessä esitettävä selvitys.~~

Esbo

Knopgränden

Etappvis ändring av detaljplanen

Stadsdel 34, Esboviken
Kvarter 34313 och 34323

DE FASTSTÄLLDA DETALJPLANERNA ÄNDRAS:
Områdesnr 410300 Godkänd 23.10.1979
Områdesnr 410600 Godkänd 13.07.1978

Skala 1:1000

DETALJPLANEBETECKNINGAR OCH -BESTÄMMELSER:

Linje 3 m utanför planområdets gräns.

DEN ÖVERSTRECKADE DELEN AV BESTÄMMELSEN FÖR KVARTET 34313 ÄNDRAS:

~~En bilplats bör reserveras per 85 m2 våningsyta för bostadsytrummen för butiksutrymmen en bilplats per 50 m2 våningsyta och en bilplats per 60 m2 våningsyta för kontorsutrymmen. Bilplatser reserveras på Ap-kvartersområde. Bilplatser för icke förläggas inom kvartersområdet, såvida i planen icke annat är angivet. Om parkeringsplats placeras närmare än 15 m från bostädernas fönster i 1 våningen, bör parkeringsplatsen på denna del omgärdas. I detta fall bör avståndet vara minst 10 m. Höjdläget för parkeringsplatsens högsta plan får icke översticga bostädernas golvnivå i 1 våningen. Om parkeringsplatsens högsta plans höjdnivå är minst 1,5 m lägre än bostädernas höjdnivå i 1 våningen, bör avståndet från fönsterna vara minst 10 m. Parkeringsområde bör förses med planteringar. I samband med ansökan om byggnadstillstånd bör utredning över bilplatsernas placering och plantering framläggas. Förutnämnda avstånds-, och omgärdningsbestämmelser kan frångås, om parkeringsplatsens högsta plans nivå är minst 2,8 m lägre än bostädernas golvnivå i 1. våningen.~~

ERSÄTTANDE DEL AV BESTÄMMELSEN:

Minsta antalet bilplatser (bp) som ska byggas:

- 1 bp / 130 v-m² för bostäder, men minst 0,5 bp / bostad
- 1 bp / 100 v-m² för affärslokaler

Om det på tomten byggs hyresbostäder med 40-årigt statligt räntestödssystem, kan antalet bilplatser för dessa minskas med 20 %.

Minsta antalet cykelplatser (cp) som ska byggas:

- 1 cp / 30 v-m² för bostäder, men minst 2 cp / bostad

Cykelplatserna enligt minimikravet ska placeras i låsbara utrymmen med tak. Dess utom ska det anvisas uterum för kortvarig cykelparkering.

KORVAAVA MÄÄRÄYKSEN OSA:

Autopaikkoja (ap) on rakennettava vähintään seuraavasti:

- asunnot 1 ap / 130 k-m², kuitenkin vähintään 0,5 ap / asunto
- liiketilat 1 ap / 100 k-m²

Jos tontille rakennetaan valtion tukemaa 40 vuoden korkotukimallilla toteutettavaa vuokra-asuntotuotantoa, voidaan autopaikkoja näiden osalta vähentää 20 %.

Polkupyöräpaikkoja (pp) on rakennettava vähintään seuraavasti:

- asunnot 1 pp / 30 k-m², kuitenkin vähintään 2 pp / asunto

Vähimmäisvaatimusten mukaisten pyöräpaikkojen tulee sijaita katetussa ja lukittavissa olevassa tilassa. Lisäksi lyhytaikaiselle pyöräpysäköinnille tulee osoittaa tilaa ulkotiloissa.


~~Inom kvartersområden~~
~~<en bilplats> bör reserveras/per bostadslägenhet, dock minst en bilplats per 85 m² våningsyta och för affärsutrymmen en bilplats per 50 m² våningsyta. Bilplatser reserveras på Ap-kvartersområde. Bilplatser för icke förläggas inom kvartersområdet, såvida i planen icke annat är angivet. Om parkeringsplats placeras närmare än 15 m från bostädernas fönster i 1. våningen, bör parkeringsplatsen på denna del omgärdas. I detta fall bör avståndet vara minst 10 m. Höjdläget för parkeringsplatsens högsta plan får icke översticga bostädernas golvnivå i 1 våningen. Om parkeringsplatsens högsta plans höjdnivå är minst 1,5 m lägre än bostädernas höjdnivå i 1 våningen, bör avståndet från fönsterna vara minst 10 m. Parkeringsområde bör förses med planteringar. I samband med ansökan om byggnadstillstånd bör utredning över bilplatsernas placering och plantering framläggas.~~

ERSÄTTANDE DEL AV BESTÄMMELSEN:

Minsta antalet bilplatser (bp) som ska byggas:

- 1 bp / 130 v-m² för bostäder, men minst 0,5 bp / bostad
- 1 bp / 100 v-m² för affärslokaler

Om det på tomten byggs hyresbostäder med 40-årigt statligt räntestödssystem, kan antalet bilplatser för dessa minskas med 20 %.

Minsta antalet cykelplatser (cp) som ska byggas:

- 1 cp / 30 v-m² för bostäder, men minst 2 cp / bostad

Cykelplatserna enligt minimikravet ska placeras i låsbara utrymmen med tak. Dess utom ska det anvisas uterum för kortvarig cykelparkering.

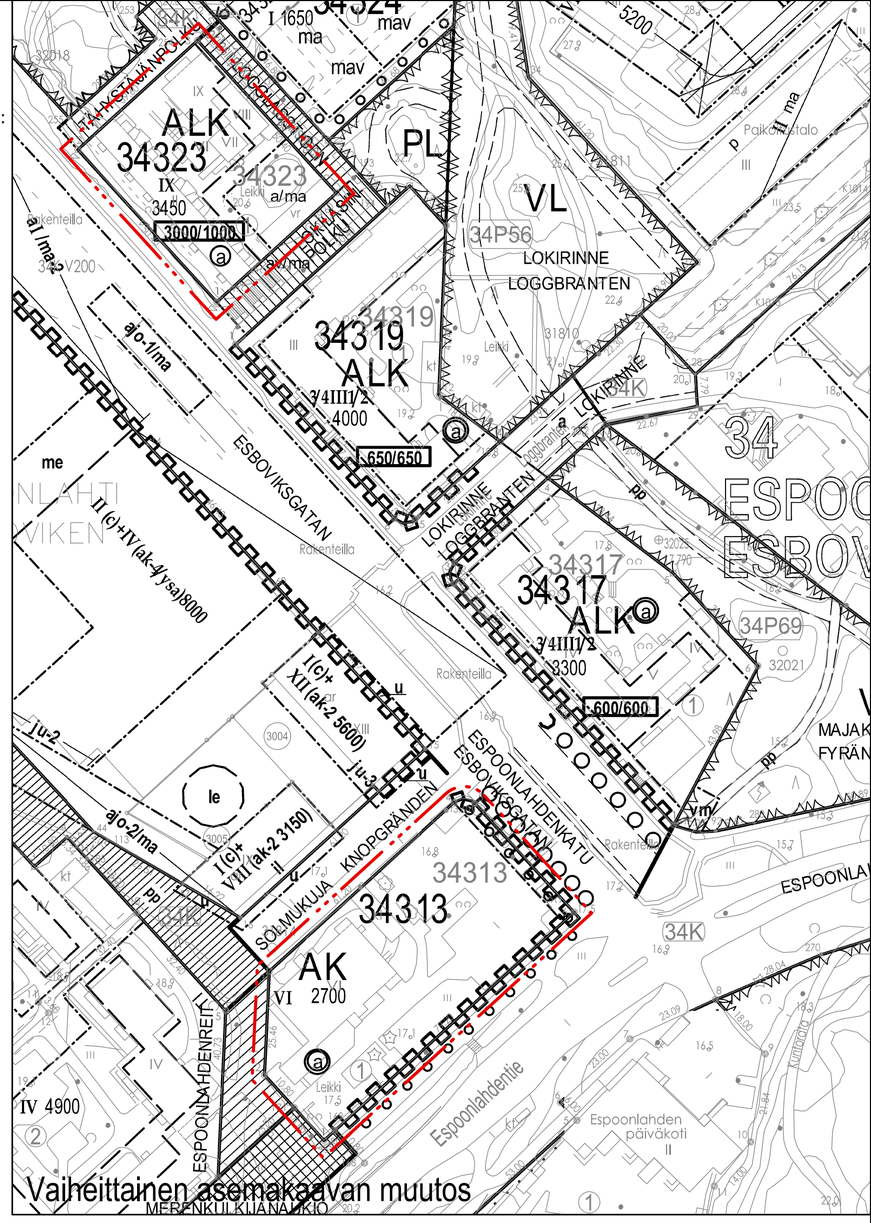

	Ksl	Salama Paltsa	
	Nähtävillä MRA 27 §	Salama Paltsa	7.-21.2.2022
/a	Ksj (Kaavaehdotus)	Torsti Hokkanen	24.1.2022
	Kuultu kirjeellä MRA 30 §		29.11.-13.12.2021
2369/2020	Ksj	Torsti Hokkanen	15.11.2021

Espoon kaupunkisuunnittelukeskus Esbo stadsplaneringscentral	Alue VK4006	Pllr.nro 7421
Asemakaavayksikkö Detaljplaneenheten	Mittakaava 1:1000	Aslanumero 2369/10.02.03/2021
Solmukuja Vaiheittainen asemakaavan muutos	Piirtäjä SR	Päiväys 24.1.2022
	Suunnittelija PSa	Arkistotunnus 10 02

Tasokoordinaattijärjestelmä plankoordinatsystem ETRS-GK25FIN, korkeusjärjestelmä höjdsystem N2000